




REV		MODIFICACIONES		Revisado	Por	Comp.	Aprob.
MADRID (201)		INGENIEROS INDUSTRIALES		4 55 09 00			
Descripción	Obra	OBRAS EDIFICIO DEL TELESCOPIO DE 4,2 m					
Sección	Obra	OBSERVATORIO DEL ROQUE DE LOS MUCHACHOS					
Comprobación	Obra	DIRECCIÓN					
Aprobación	Obra	LA PALMA					
Escala	1:50	INSTALACIÓN DE REDES AGUA Y NITROGENO		PLANTA CUPULA		DOME	
		WATER AND NITROGEN PIPES				PLANO N.º 733/2	

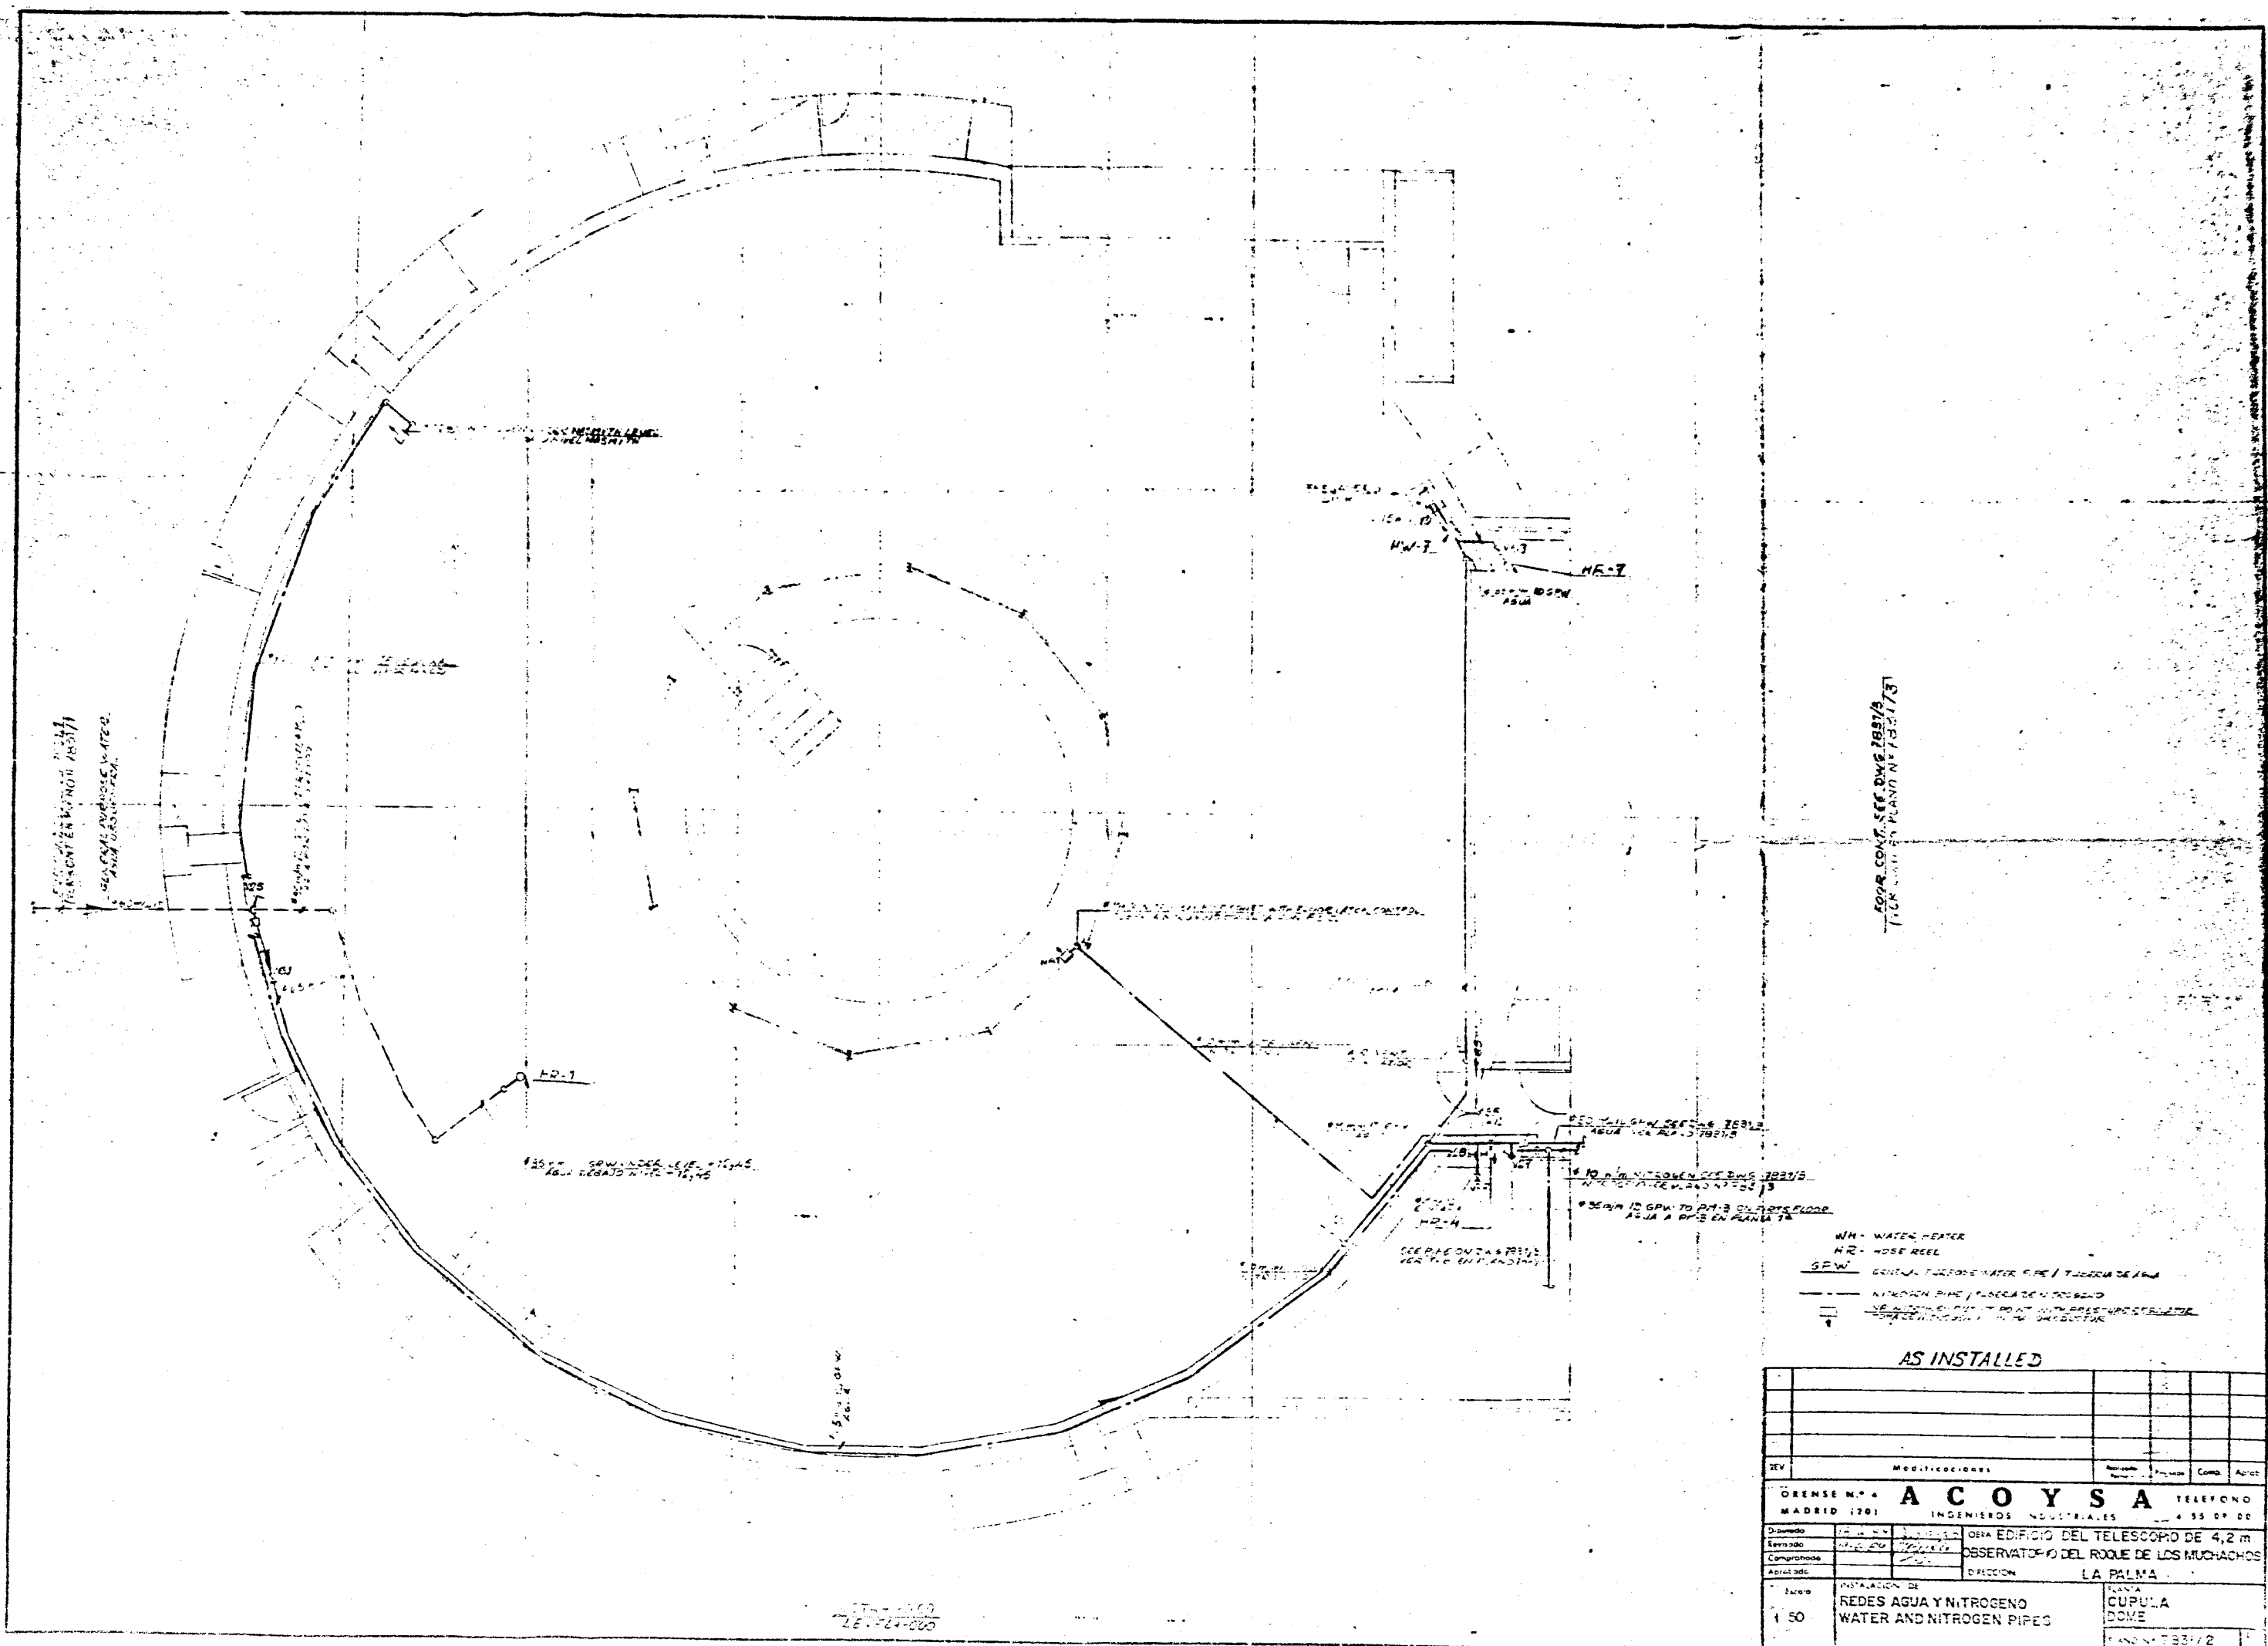