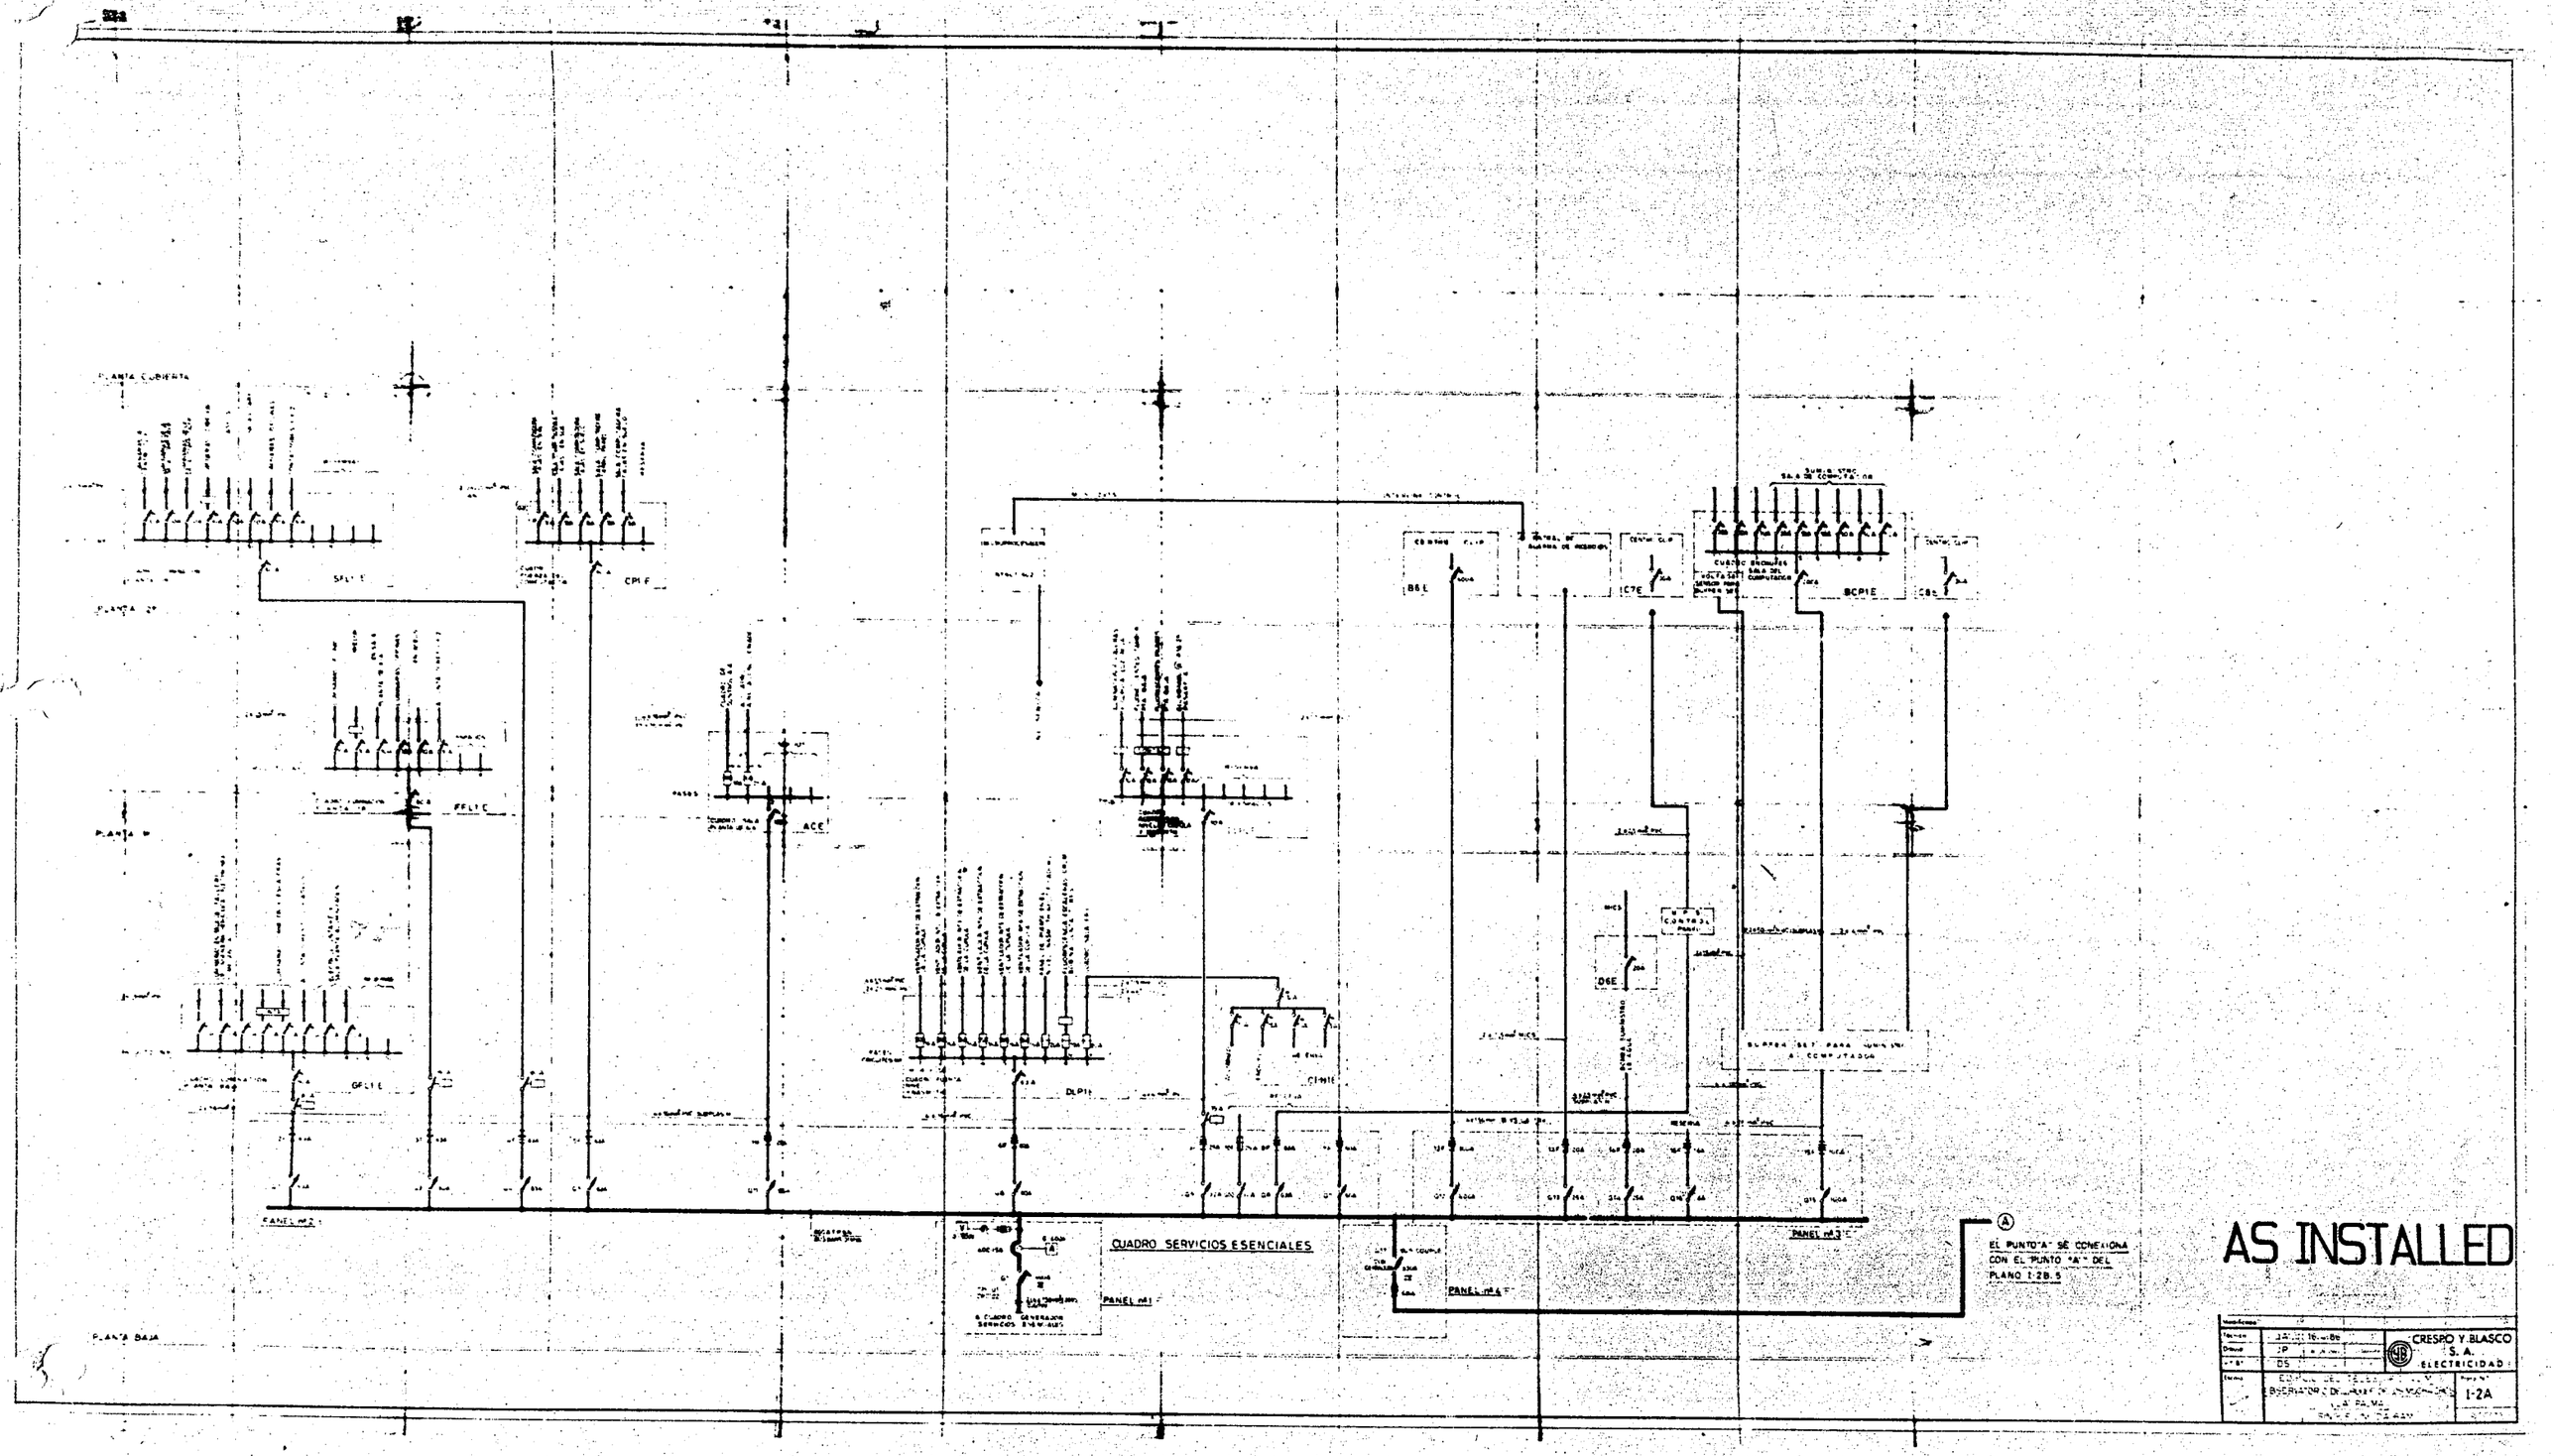
PLANTA CUBIERTA
PLANTA 2P
PLANTA 1P
PLANTA BAJA
SPL1E
CPL1E
FEL1E
ACE
GEL1E
DLP1E
CTM1E
B6L
C7E
BCP1E
C8L
DGE
CONTROL PANEL
PANEL nº2
PANEL nº1
PANEL nº4
PANEL nº3
CUADRO SERVICIOS ESENCIALES
EL PUNTO "A" SE CONEXIONA CON EL PUNTO "A" DEL PLANO I-2B.5
AS INSTALLED
CRESPO Y BLASCO S.A.
ELECTRICIDAD
I-2A

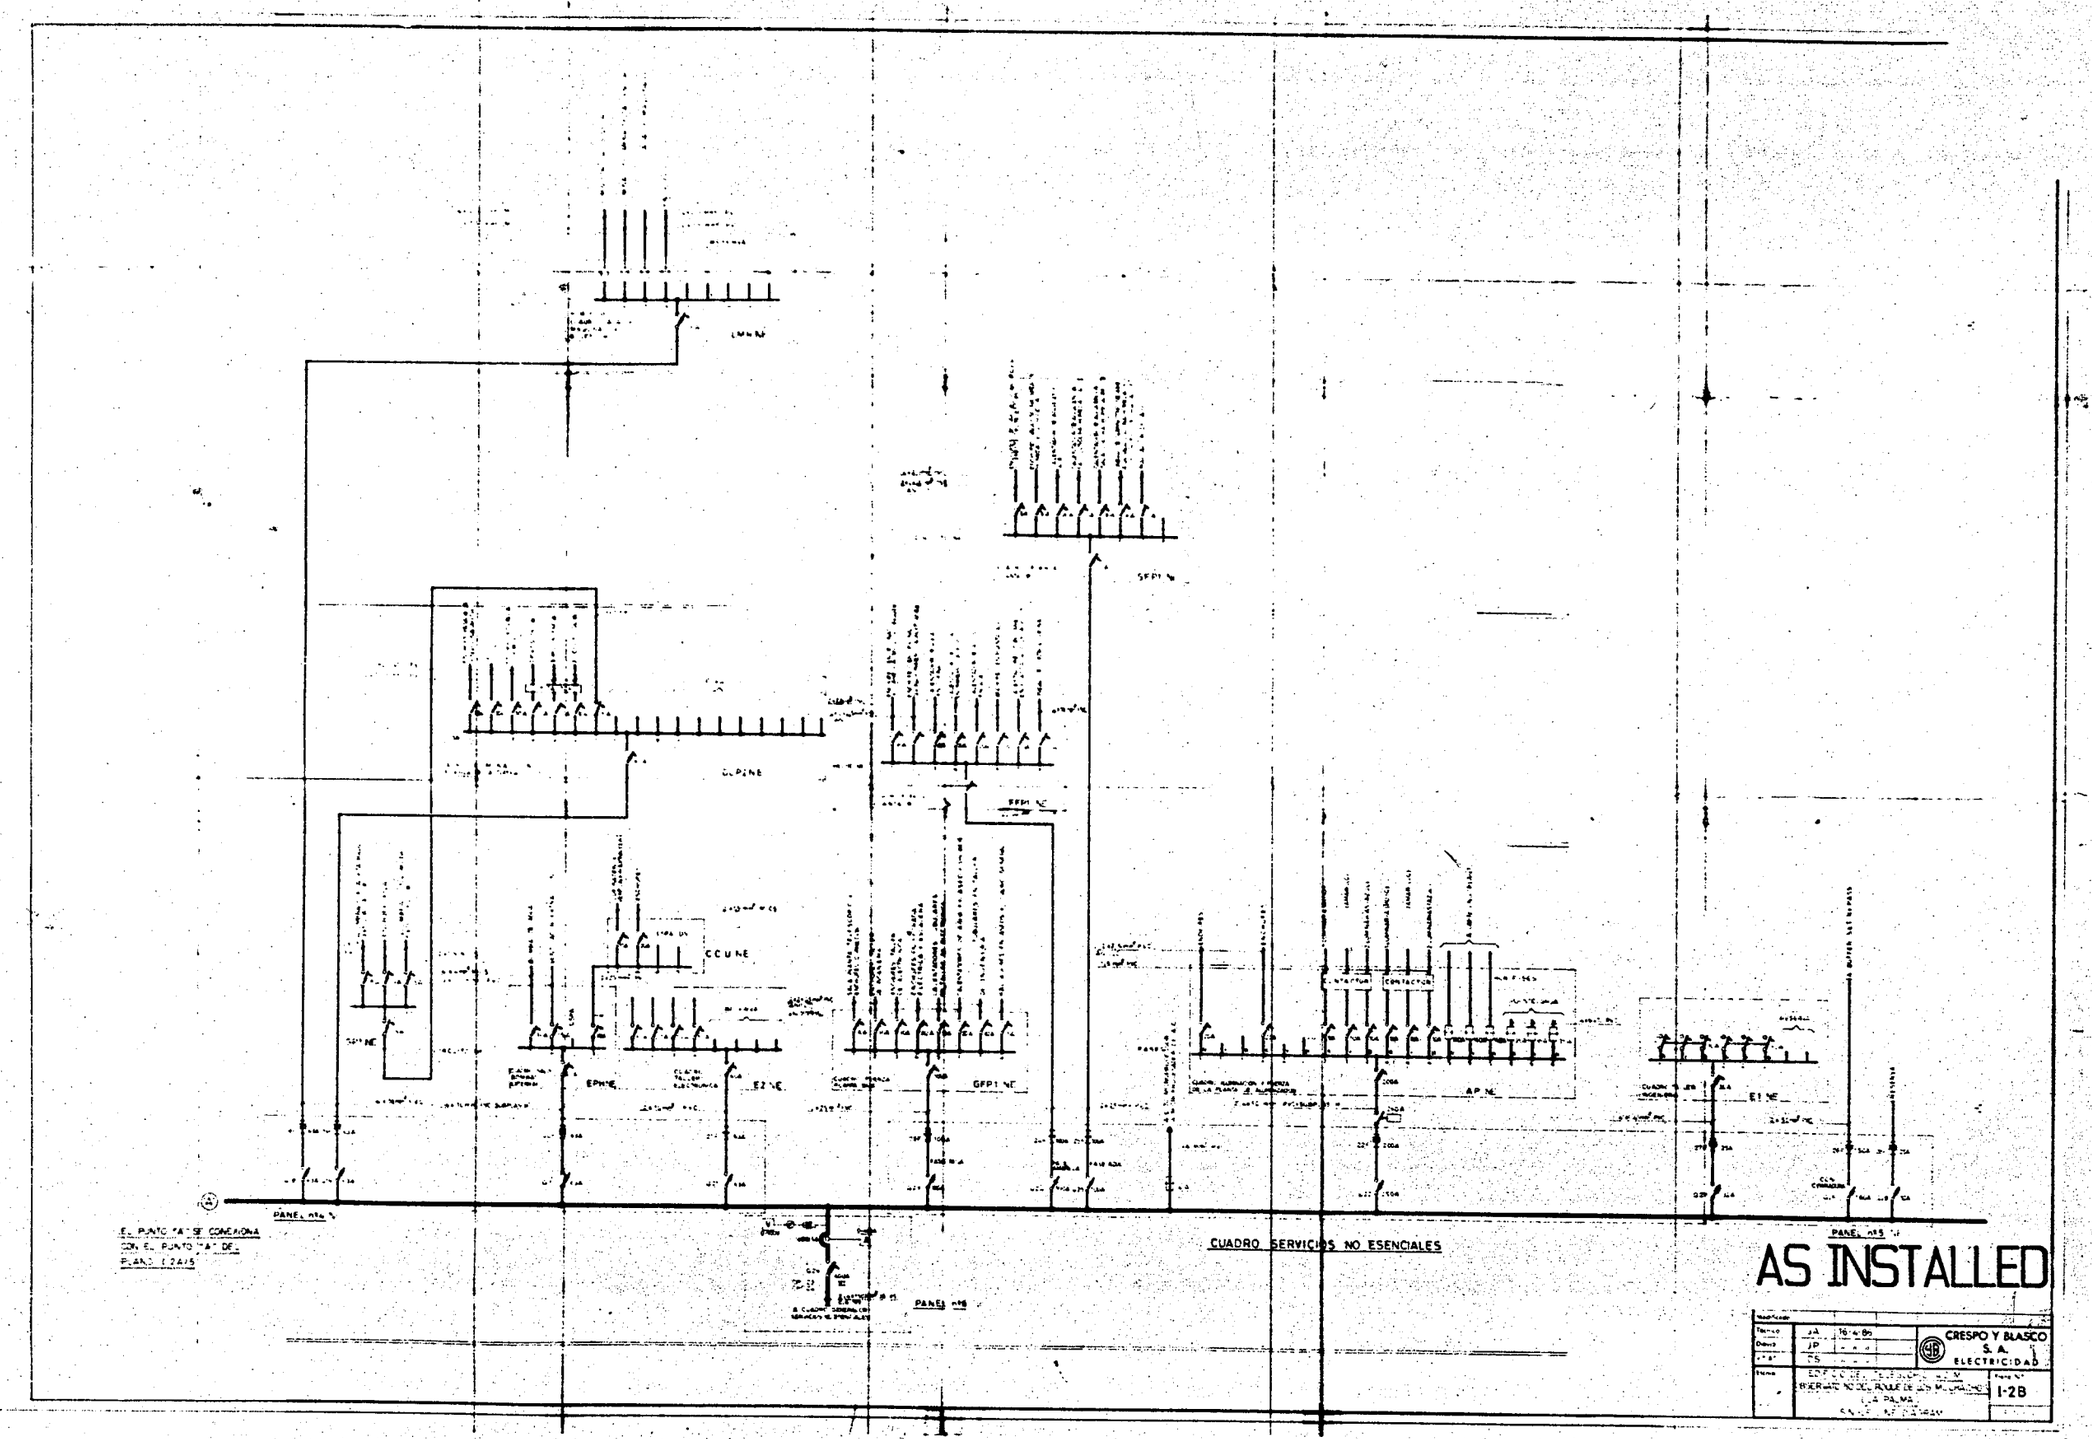
CUADRO SERVICIOS NO ESENCIALES
AS INSTALLED
CRESPO Y BLASCO S.A.
ELECTRICIDAD
I-2B